
E-1 **FRITIDSBOLIG** AS BUILT - PLAN

SKALA 1:100

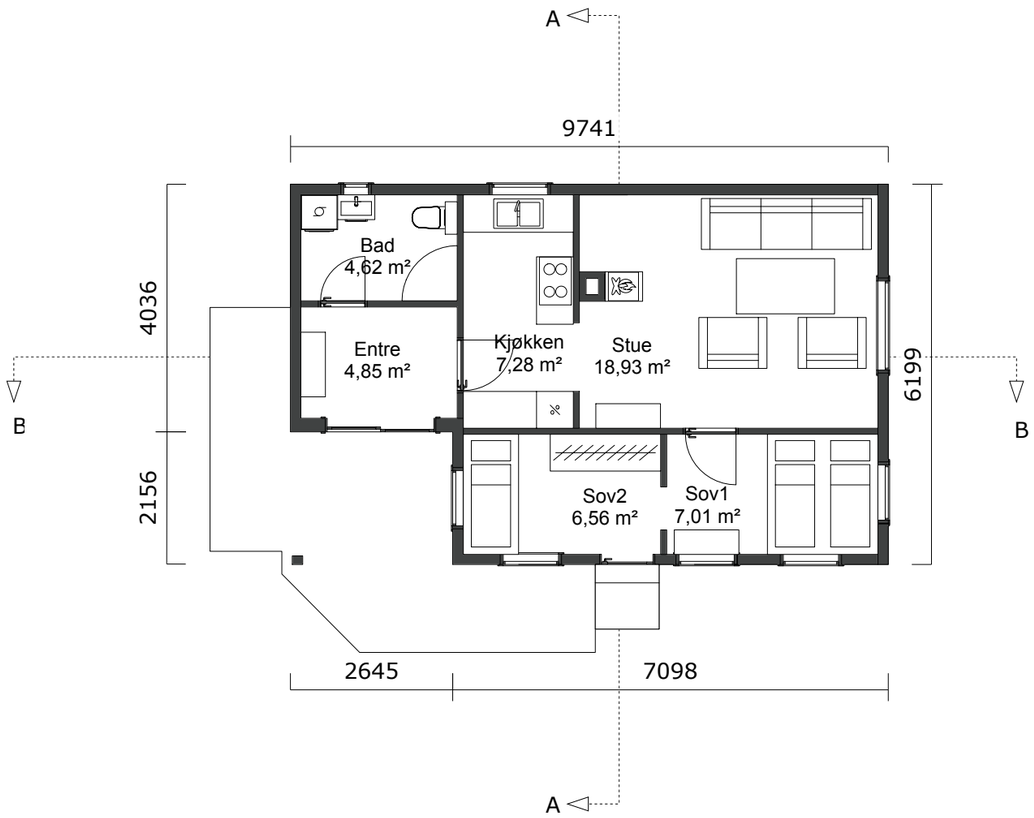

KONSEPTHUS AS

www.tegnebua.no

Gamle Hellvikvei 11

1459 NESODDEN

post@tegnebua.no

TILTAKSADRESSE:
Whistbakken 28
1459 Nesodden

TILTAKSHAVER:
Johannessen og
Grindheim

Gnr I Bnr I Snr
8 I 7 I 0 I 0

TEGNET AV:
Jenny Rishovd

VERSJON:
1

DATO:
24.06.26

MÅL I:
mm

PAPIRSTØRRELSE:
A3

HIMMELRETNING

N

BRA


Eksisterende: 49,25m²

Hoveddel: 49,25m²

Tilleggsdel: 0m²

E-2 **FRITIDSBOLIG** AS BUILT - SNITT AA

SKALA 1:100

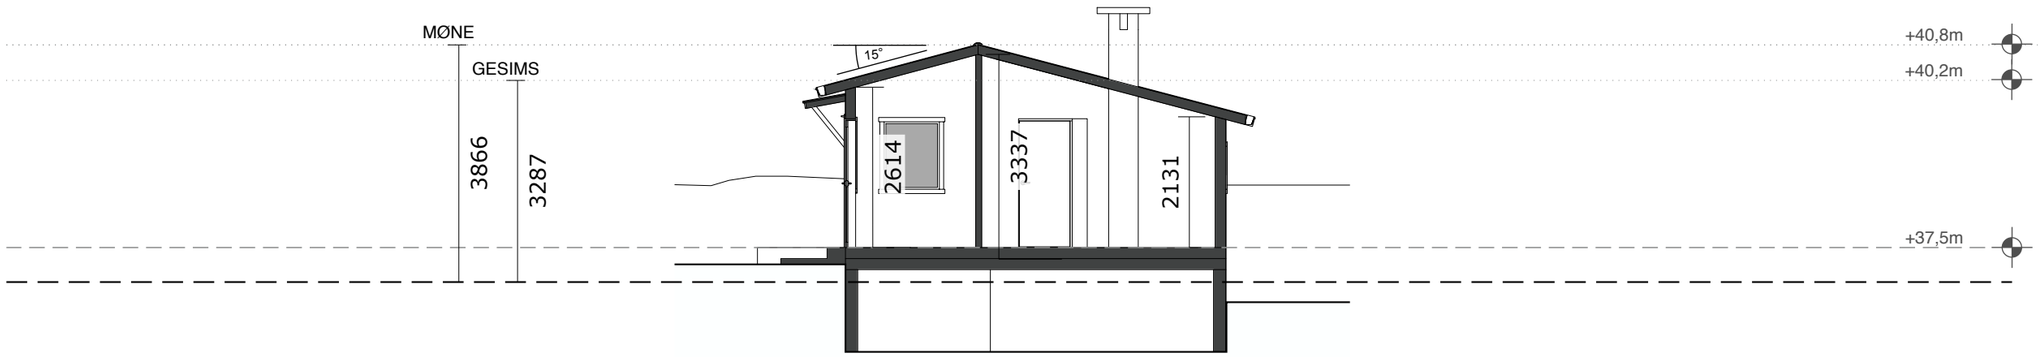

Eksisterende terreng

Gjennomsnittlig terreng

KONSEPTHUS AS
www.tegnebua.no
Gamle Hellvikvei 11
1459 NESODDEN
post@tegnebua.no

TILTAKSADRESSE:
Whistbakken 28
1459 Nesodden

TILTAKSHAVER:
Johannessen og
Grindheim

Gnr I Bnr I Snr
8 I 7 I 0 I 0

TEGNET AV:
Jenny Rishovd

VERSJON:
1


DATO:
24.06.26

MÅL I:
mm

PAPIRSTØRRELSE:
A3

E-3 **FRITIDSBOLIG** AS BUILT - SNITT BB

SKALA 1:100

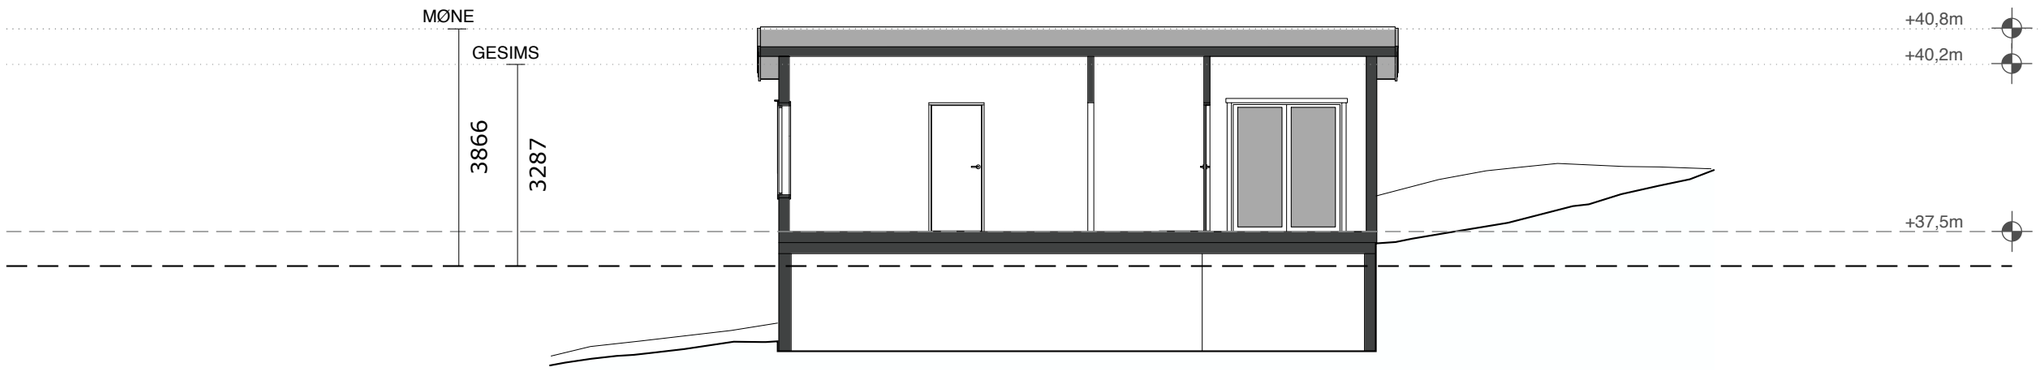

Eksisterende terreng ———

Gjennomsnittlig terreng – — —

KONSEPTHUS AS
www.tegnebua.no
Gamle Hellvikvei 11
1459 NESODDEN
post@tegnebua.no

TILTAKSADRESSE:
Whistbakken 28
1459 Nesodden

TILTAKSHAVER:
Johannessen og
Grindheim

Gnr I Bnr I Snr
8 I 7 I 0 I 0

TEGNET AV:
Jenny Rishovd

VERSJON:
1


DATO:
24.06.26

MÅL I:
mm

PAPIRSTØRRELSE:
A3

E-4 **FRITIDSBOLIG** AS BUILT - FASADE VEST

SKALA 1:100

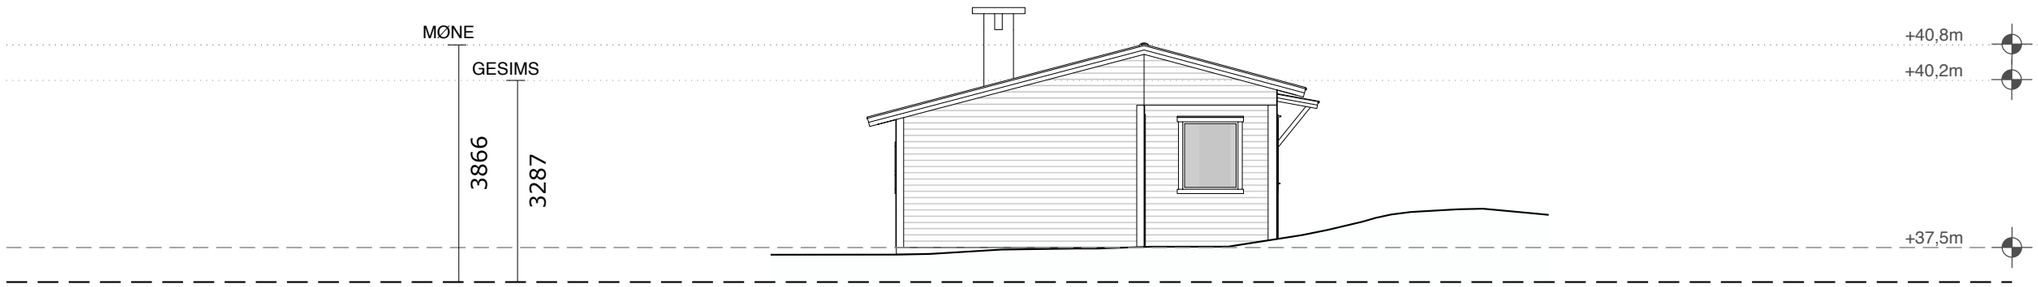

Eksisterende terreng ———

Gjennomsnittlig terreng – — —

KONSEPTHUS AS
www.tegnebua.no
Gamle Hellvikvei 11
1459 NESODDEN
post@tegnebua.no

TILTAKSADRESSE:
Whistbakken 28
1459 Nesodden

TILTAKSHAVER:
Johannessen og
Grindheim

Gnr I Bnr I Snr
8 I 7 I 0 I 0

TEGNET AV:
Jenny Rishovd

VERSJON:
1


DATO:
24.06.26

MÅL I:
mm

PAPIRSTØRRELSE:
A3

E-5 **FRITIDSBOLIG** AS BUILT - FASADE SØR

SKALA 1:100

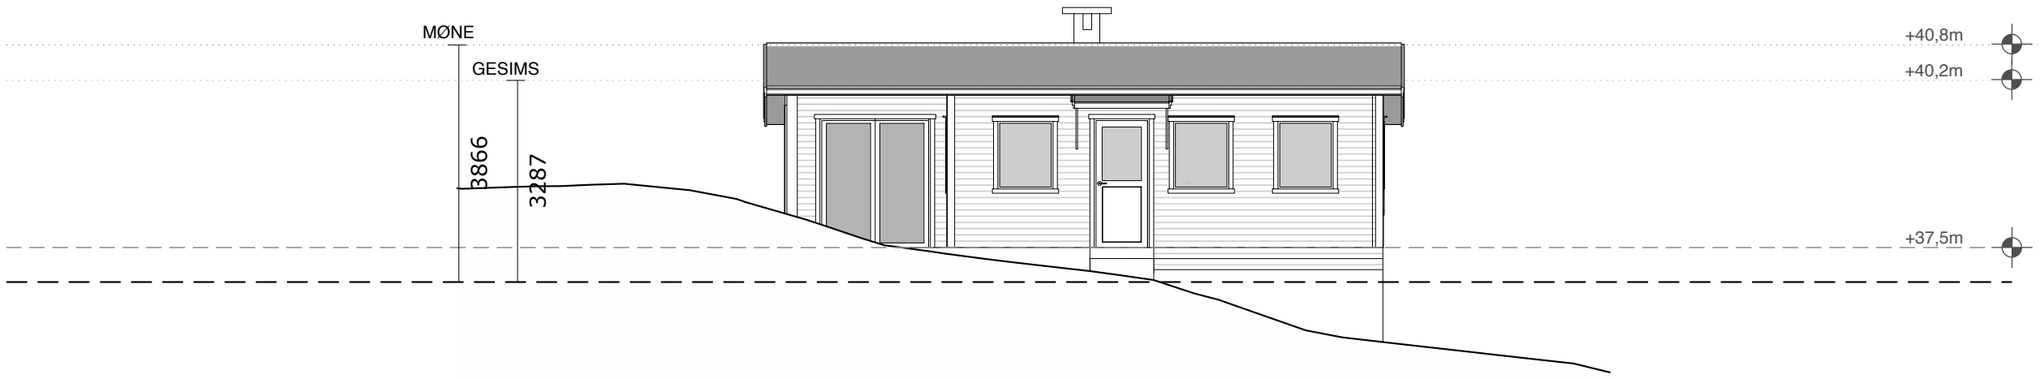

Eksisterende terreng

Gjennomsnittlig terreng

KONSEPTHUS AS
www.tegnebua.no
Gamle Hellvikvei 11
1459 NESODDEN
post@tegnebua.no

TILTAKSADRESSE:
Whistbakken 28
1459 Nesodden

TILTAKSHAVER:
Johannessen og Grindheim

Gnr I Bnr I Snr
8 I 7 I 0 I 0

TEGNET AV:
Jenny Rishovd

VERSJON:
1


DATO:
24.06.26

MÅL I:
mm

PAPIRSTØRRELSE:
A3

E-6 **FRITIDSBOLIG** AS BUILT - FASADE ØST

SKALA 1:100

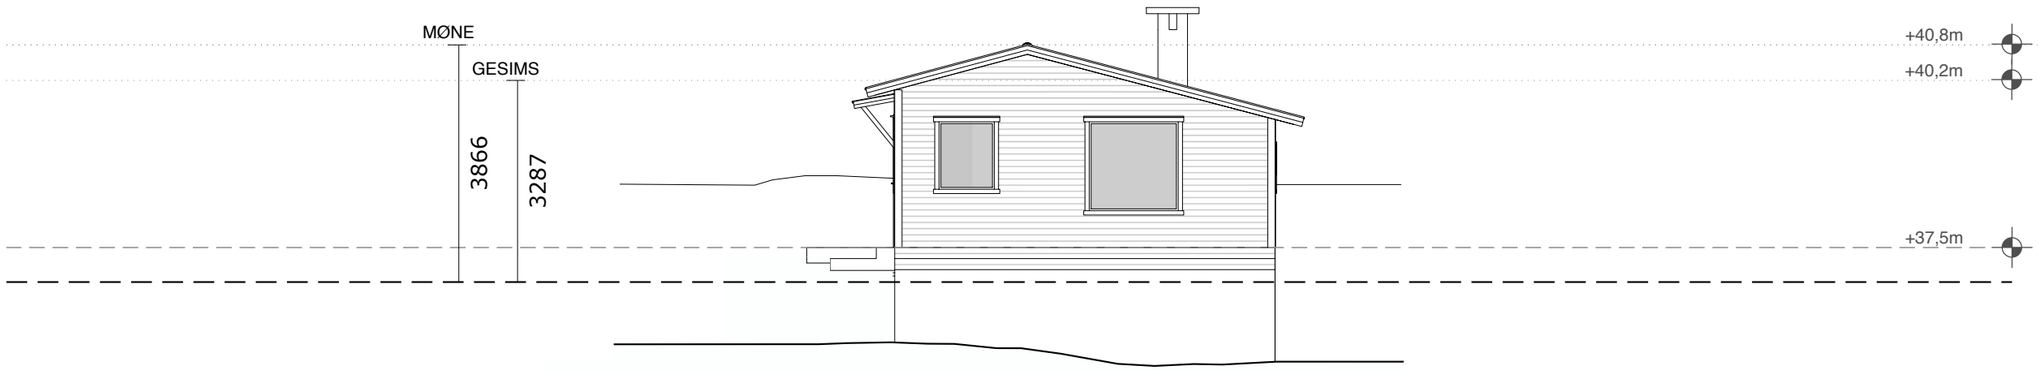

Eksisterende terreng

Gjennomsnittlig terreng

KONSEPTHUS AS
www.tegnebua.no
Gamle Hellvikvei 11
1459 NESODDEN
post@tegnebua.no

TILTAKSADRESSE:
Whistbakken 28
1459 Nesodden

TILTAKSHAVER:
Johannessen og
Grindheim

Gnr I Bnr I Snr
8 I 7 I 0 I 0

TEGNET AV:
Jenny Rishovd

VERSJON:
1


DATO:
24.06.26

MÅL I:
mm

PAPIRSTØRRELSE:
A3

E-7 **FRITIDSBOLIG** AS BUILT - FASADE NORD

SKALA 1:100

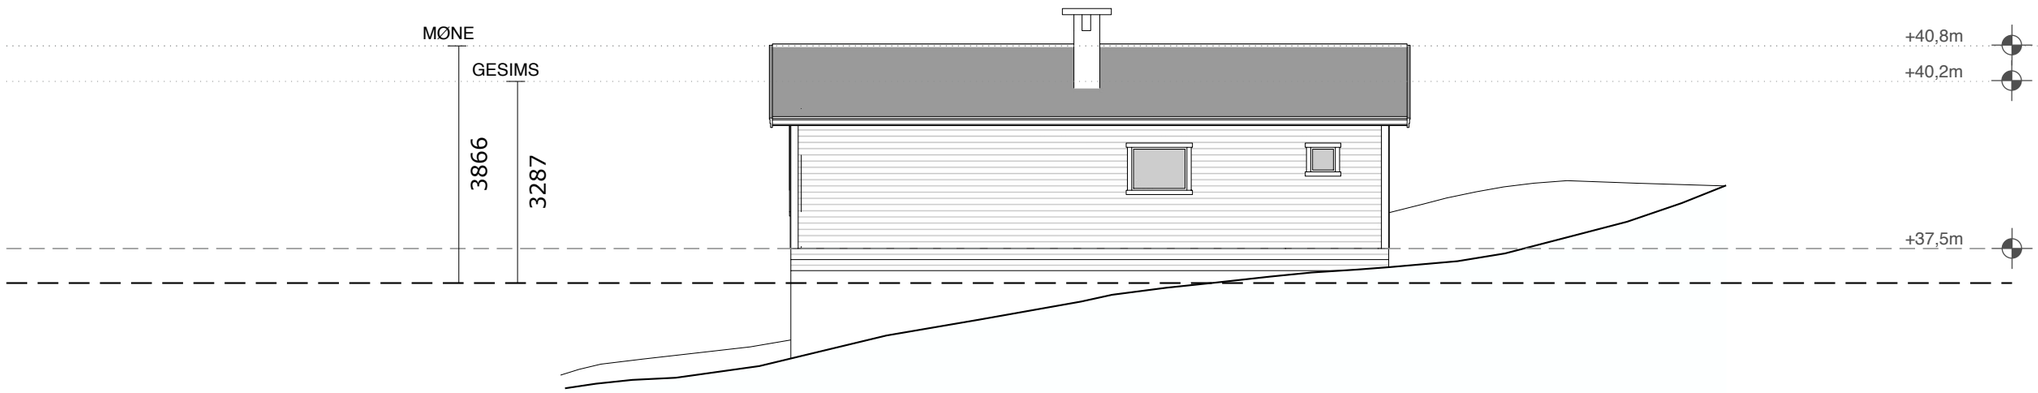

Eksisterende terreng

Gjennomsnittlig terreng

KONSEPTHUS AS
www.tegnebua.no
Gamle Hellvikvei 11
1459 NESODDEN
post@tegnebua.no

TILTAKSADRESSE:
Whistbakken 28
1459 Nesodden

TILTAKSHAVER:
Johannessen og
Grindheim

Gnr I Bnr I Snr
8 I 7 I 0 I 0

TEGNET AV:
Jenny Rishovd

VERSJON:
1


DATO:
24.06.26

MÅL I:
mm

PAPIRSTØRRELSE:
A3

E-8 FRITIDSBOLIG PLAN

SKALA 1:100

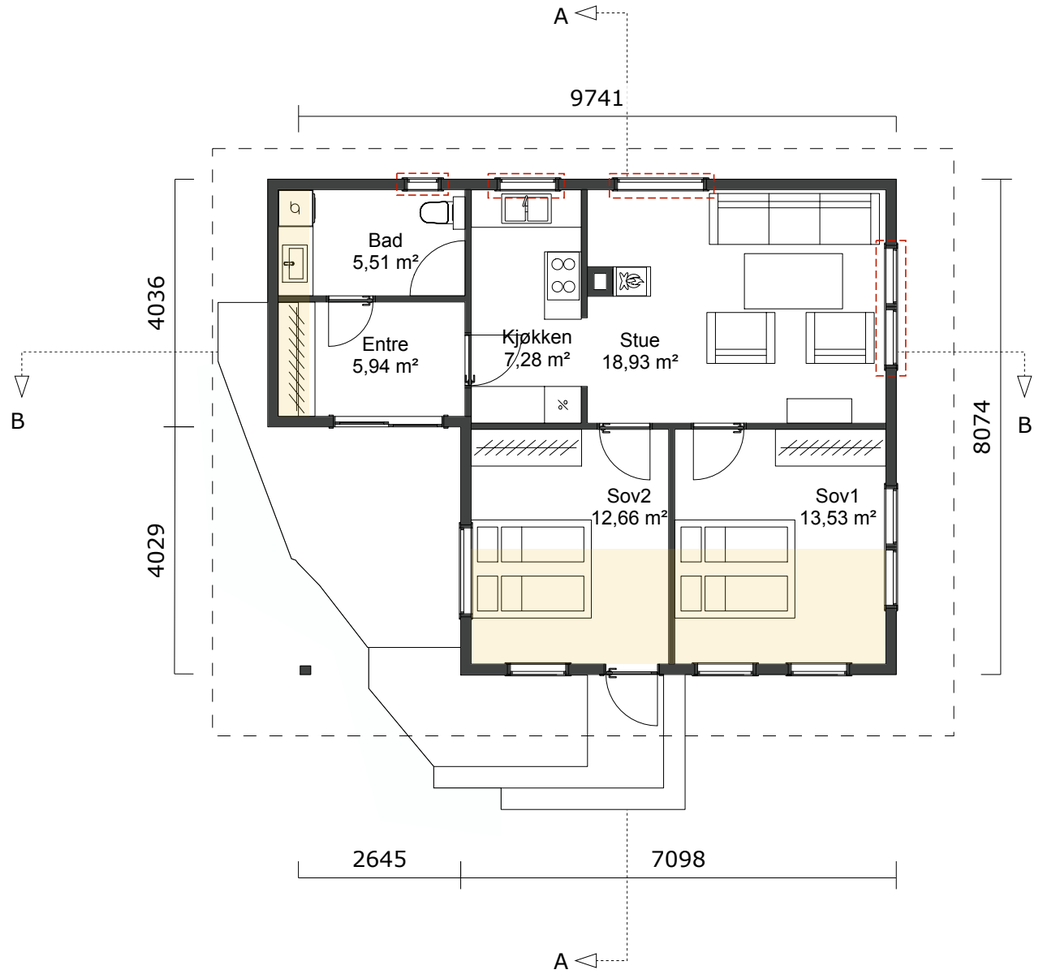

KONSEPTHUS AS
www.tegnebua.no
Gamle Hellvikvei 11
1459 NESODDEN
post@tegnebua.no

TILTAKSADRESSE:
Whistbakken 28
1459 Nesodden

TILTAKSHAVER:
Johannessen og Grindheim

Gnr | Bnr | Snr
8 | 7 | 0 | 0

TEGNET AV:
Jenny Rishovd

VERSJON:
1

DATO:
24.06.26

MÅL I:
mm

PAPIRSTØRRELSE:
A3

HIMMELRETNING

N

BRA

Ny situasjon: 63,85m²

Hoveddel: 63,85m²


Tilleggsdel: 0m²

Tilbygg

Fasadeendring

E-9 FRITIDSBOLIG SNITT AA

SKALA 1:100

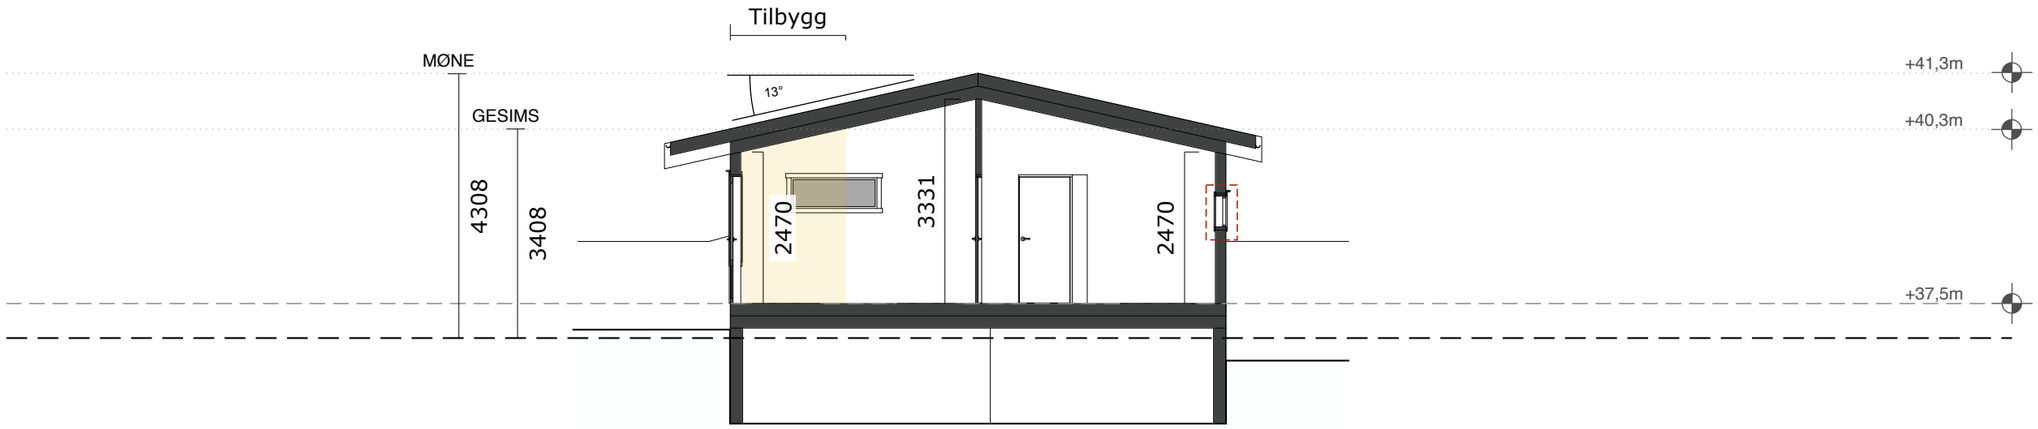

Eksisterende terreng = Nytt terreng

Gjennomsnittlig terreng

Tilbygg

Fasadeendring

KONSEPTHUS AS
www.tegnebua.no
Gamle Hellvikvei 11
1459 NESODDEN
post@tegnebua.no

TILTAKSADRESSE:
Whistbakken 28
1459 Nesodden

TILTAKSHAVER:
Johannessen og Grindheim

Gnr I Bnr I Snr
8 I 7 I 0 I 0

TEGNET AV:
Jenny Rishovd

VERSJON:
1


DATO:
24.06.26

MÅL I:
mm

PAPIRSTØRRELSE:
A3

E-10 FRITIDSBOLIG SNITT BB

SKALA 1:100

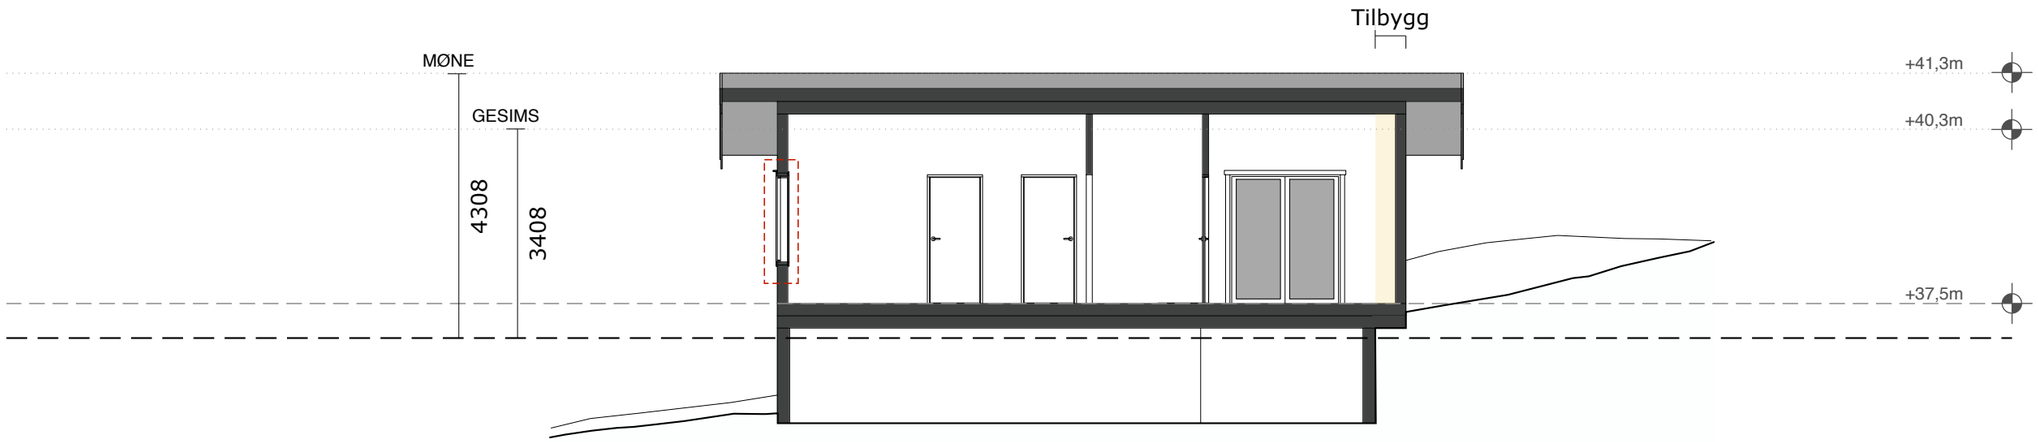

Eksisterende terreng = Nytt terreng

Gjennomsnittlig terreng

Tilbygg

Fasadeendring

KONSEPTHUS AS
www.tegnebua.no
Gamle Hellvikvei 11
1459 NESODDEN
post@tegnebua.no

TILTAKSADRESSE:
Whistbakken 28
1459 Nesodden

TILTAKSHAVER:
Johannessen og Grindheim

Gnr I Bnr I Snr
8 I 7 I 0 I 0

TEGNET AV:
Jenny Rishovd

VERSJON:
1


DATO:
24.06.26

MÅL I:
mm

PAPIRSTØRRELSE:
A3

E-11 FRITIDSBOLIG FASADE VEST

SKALA 1:100

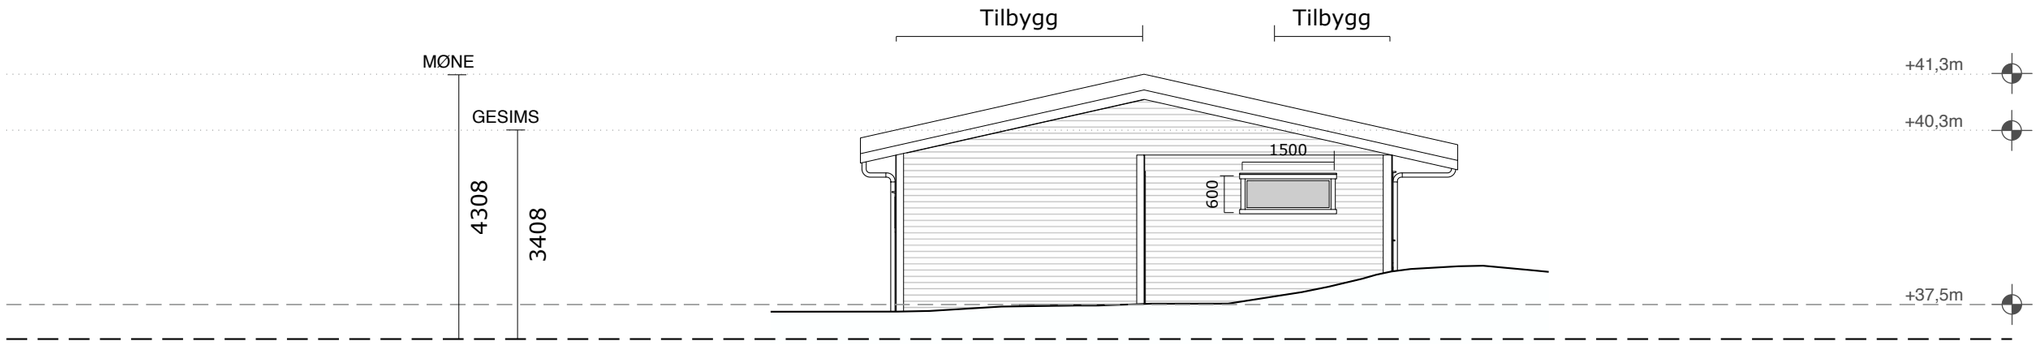

Eksisterende terreng = Nytt terreng

Gjennomsnittlig terreng

Fasadeendring

KONSEPTHUS AS
www.tegnebua.no
Gamle Hellvikvei 11
1459 NESODDEN
post@tegnebua.no

TILTAKSADRESSE:
Whistbakken 28
1459 Nesodden

TILTAKSHAVER:
Johannessen og Grindheim

Gnr I Bnr I Snr
8 I 7 I 0 I 0

TEGNET AV:
Jenny Rishovd

VERSJON:
1


DATO:
24.06.26

MÅL I:
mm

PAPIRSTØRRELSE:
A3

E-12 FRITIDSBOLIG FASADE SØR

SKALA 1:100

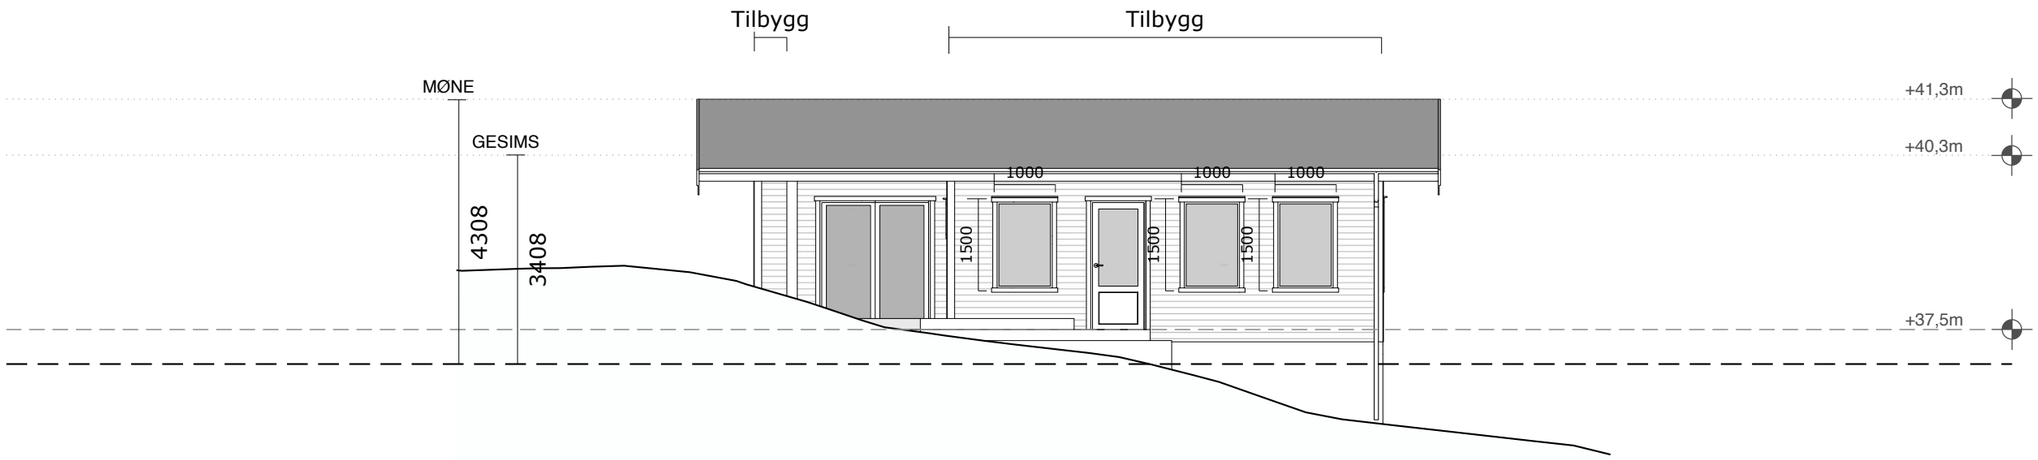

Eksisterende terreng = Nytt terreng

Gjennomsnittlig terreng

Fasadeendring

KONSEPTHUS AS
www.tegnebua.no
Gamle Hellvikvei 11
1459 NESODDEN
post@tegnebua.no

TILTAKSADRESSE:
Whistbakken 28
1459 Nesodden

TILTAKSHAVER:
Johannessen og Grindheim

Gnr I Bnr I Snr
8 I 7 I 0 I 0

TEGNET AV:
Jenny Rishovd

VERSJON:
1


DATO:
24.06.26

MÅL I:
mm

PAPIRSTØRRELSE:
A3

E-13 **FRITIDSBOLIG** FASADE ØST

SKALA 1:100

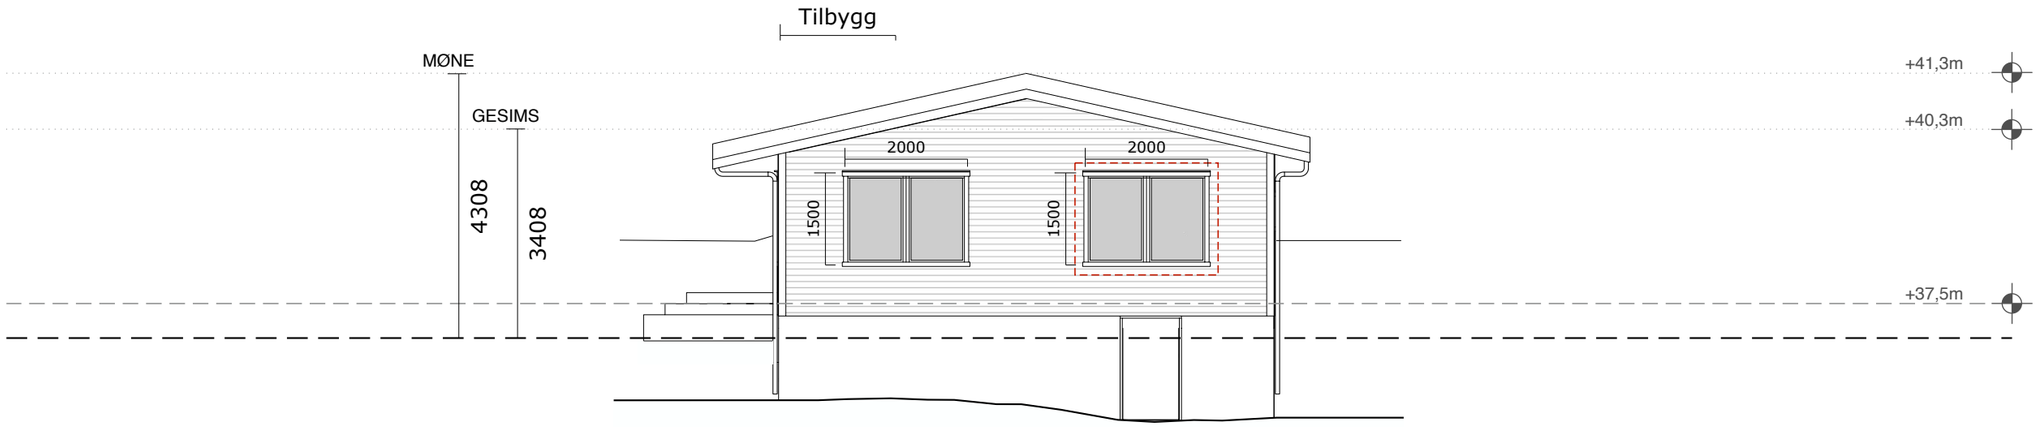

Eksisterende terreng = Nytt terreng

Gjennomsnittlig terreng

Fasadeendring

KONSEPTHUS AS
www.tegnebua.no
Gamle Hellvikvei 11
1459 NESODDEN
post@tegnebua.no

TILTAKSADRESSE:
Whistbakken 28
1459 Nesodden

TILTAKSHAVER:
Johannessen og
Grindheim

Gnr I Bnr I Snr
8 I 7 I 0 I 0

TEGNET AV:
Jenny Rishovd

VERSJON:
1


DATO:
24.06.26

MÅL I:
mm

PAPIRSTØRRELSE:
A3

E-14 FRITIDSBOLIG FASADE NORD

SKALA 1:100

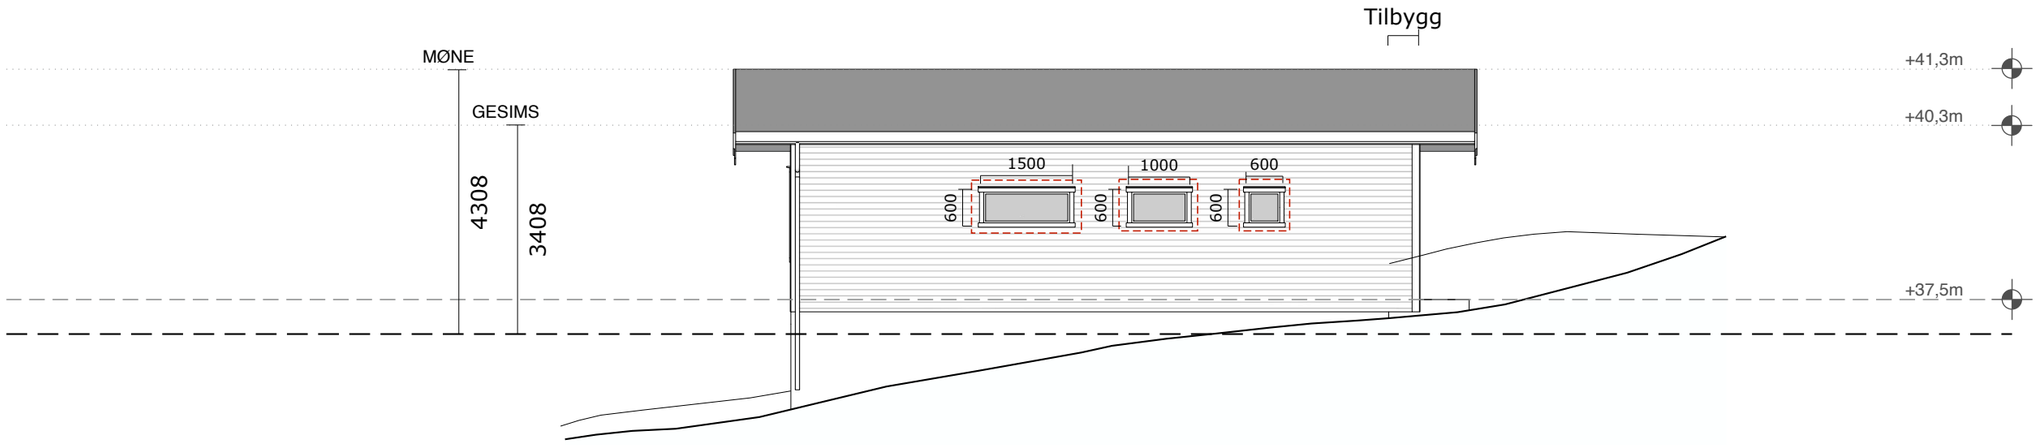

Eksisterende terreng = Nytt terreng

Gjennomsnittlig terreng

Fasadeendring

KONSEPTHUS AS
www.tegnebua.no
Gamle Hellvikvei 11
1459 NESODDEN
post@tegnebua.no

TILTAKSADRESSE:
Whistbakken 28
1459 Nesodden

TILTAKSHAVER:
Johannessen og Grindheim

Gnr I Bnr I Snr
8 I 7 I 0 I 0

TEGNET AV:
Jenny Rishovd

VERSJON:
1

DATO:
24.06.26

MÅL I:
mm

PAPIRSTØRRELSE:
A3