
E-1 STABBUR AS BUILT - PLAN

SKALA 1:50

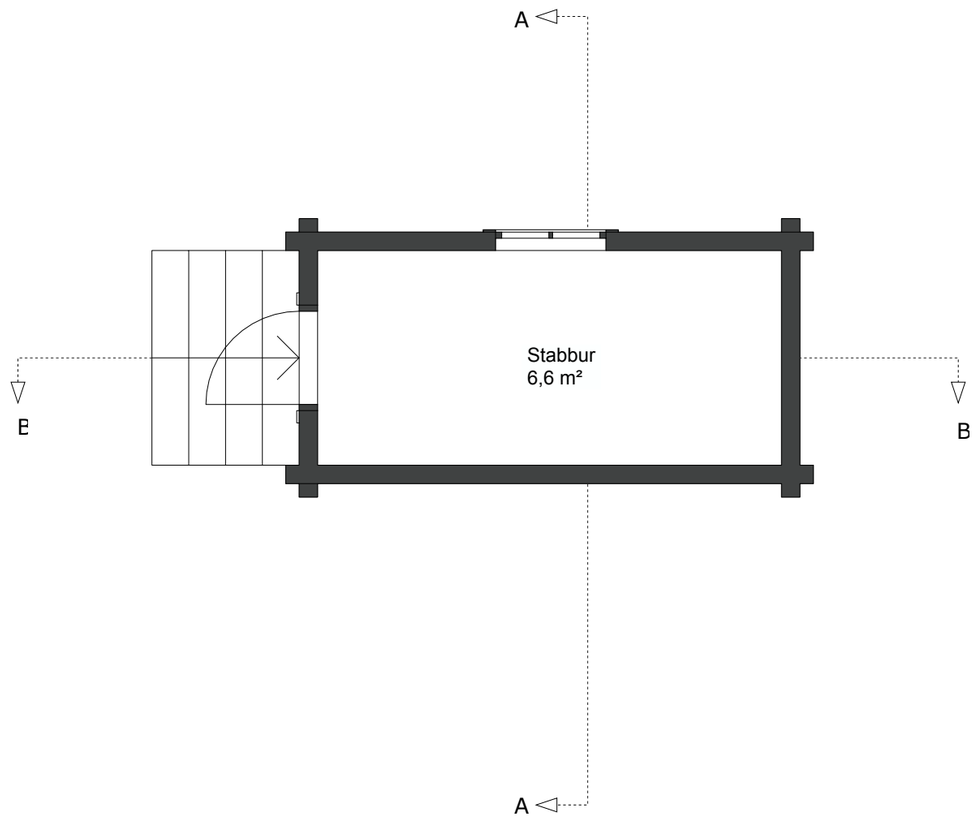

KONSEPTHUS AS
www.tegnebua.no
Gamle Hellvikvei 11
1459 NESODDEN
post@tegnebua.no

TILTAKSADRESSE:
Whistbakken 28
1459 Nesodden

TILTAKSHAVER:
Johannessen og
Grindheim

Gnr I Bnr I Snr
8 I 7 I 0 I 0

TEGNET AV:
Jenny Rishovd

VERSJON:
1

DATO:
24.06.26

MÅL I:
mm

PAPIRSTØRRELSE:
A3

HIMMELRETNING

N

BRA

Eksisterende: 6,6m²
Hoveddel: 0m²
Tilleggsdel: 6,6m²

E-2 **STABBUR** AS BUILT - SNITT AA OG BB

SKALA 1:50

KONSEPTHUS AS
www.tegnebua.no
Gamle Hellvikvei 11
1459 NESODDEN
post@tegnebua.no

TILTAKSADRESSE:
Whistbakken 28
1459 Nesodden

TILTAKSHAVER:
Johannessen og
Grindheim

Gnr I Bnr I Snr
8 I 7 I 0 I 0


TEGNET AV:
Jenny Rishovd

VERSJON:
1

DATO:
24.06.26

MÅL I:
mm

PAPIRSTØRRELSE:
A3

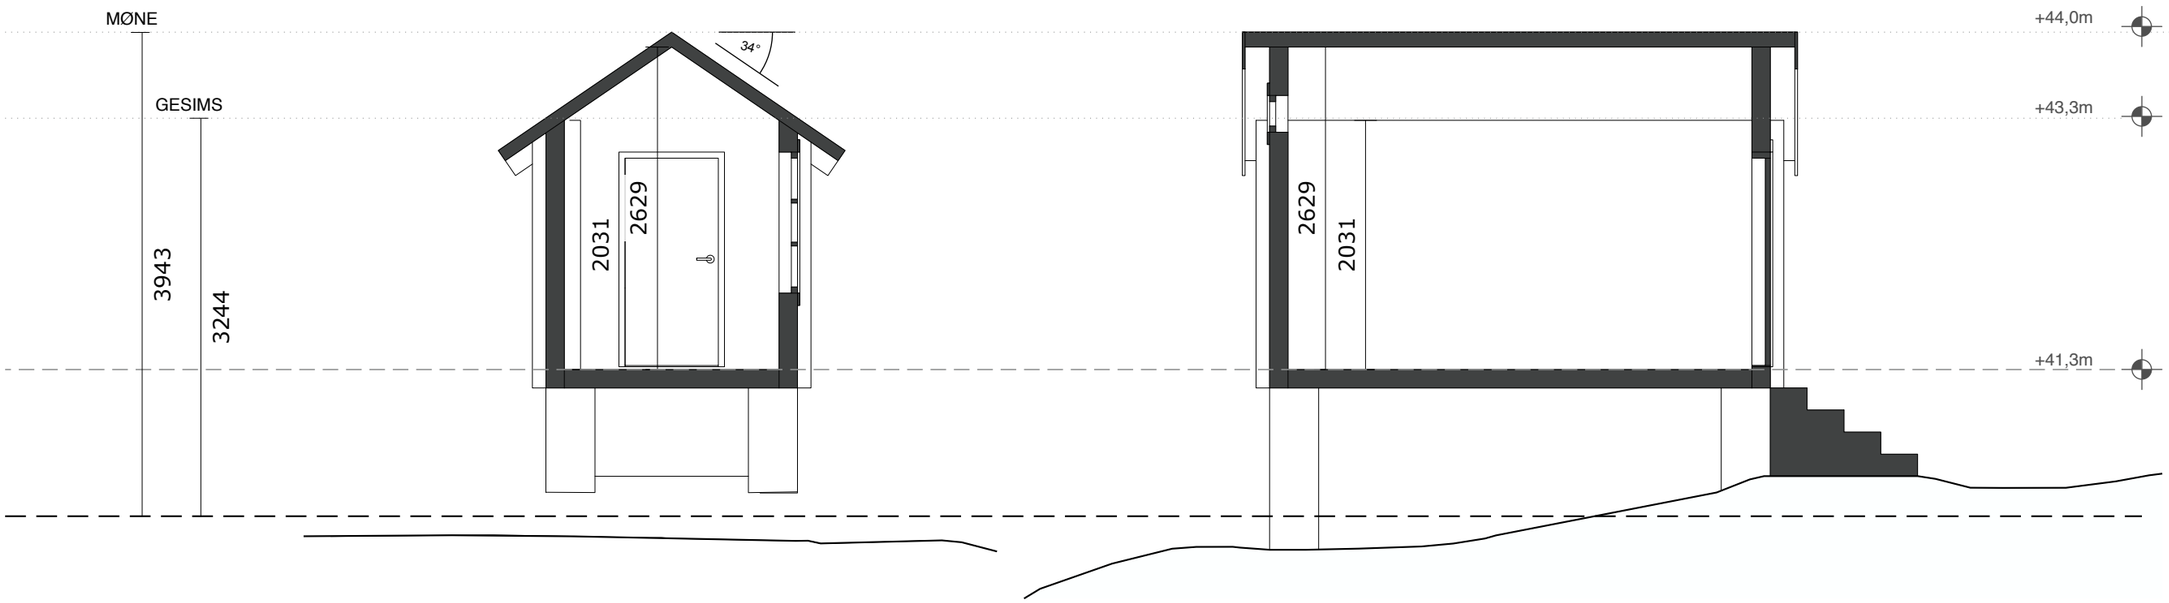

Eksisterende terreng

Gjennomsnittlig terreng

E-3 **STABBUR** AS BUILT - FASADE VEST OG SØR

SKALA 1:50

KONSEPTHUS AS
www.tegnebua.no
Gamle Hellvikvei 11
1459 NESODDEN
post@tegnebua.no

TILTAKSADRESSE:
Whistbakken 28
1459 Nesodden

TILTAKSHAVER:
Johannessen og
Grindheim

Gnr I Bnr I Snr
8 I 7 I 0 I 0


TEGNET AV:
Jenny Rishovd

VERSJON:
1

DATO:
24.06.26

MÅL I:
mm

PAPIRSTØRRELSE:
A3

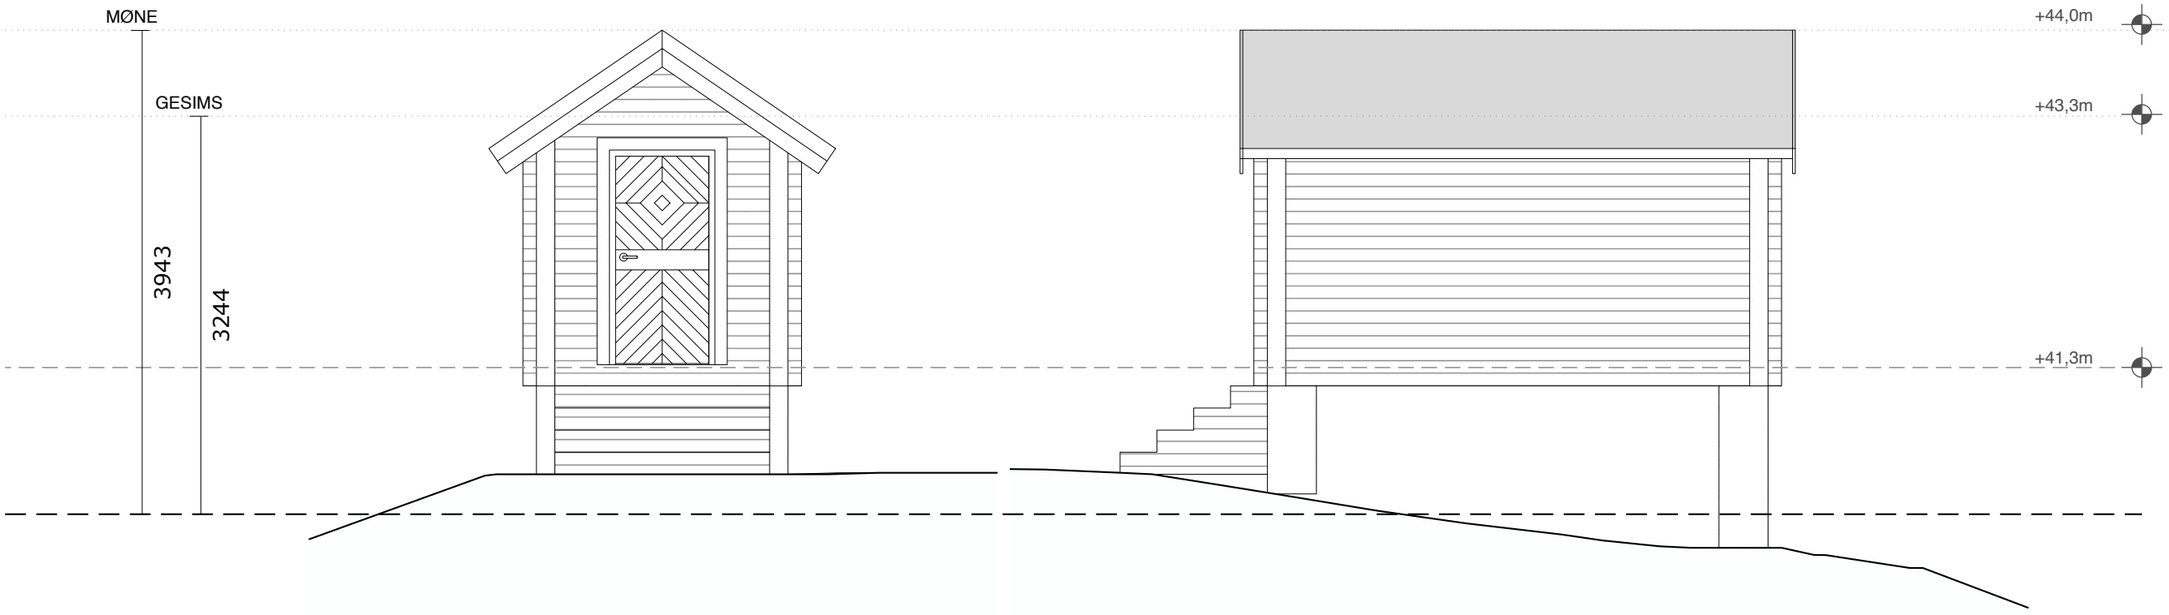

Eksisterende terreng ——————

Gjennomsnittlig terreng – — —

E-4 **STABBUR** AS BUILT - FASADE ØST OG NORD

SKALA 1:50

KONSEPTHUS AS
www.tegnebua.no
Gamle Hellvikvei 11
1459 NESODDEN
post@tegnebua.no

TILTAKSADRESSE:
Whistbakken 28
1459 Nesodden

TILTAKSHAVER:
Johannessen og
Grindheim

Gnr I Bnr I Snr
8 I 7 I 0 I 0


TEGNET AV:
Jenny Rishovd

VERSJON:
1

DATO:
24.06.26

MÅL I:
mm

PAPIRSTØRRELSE:
A3

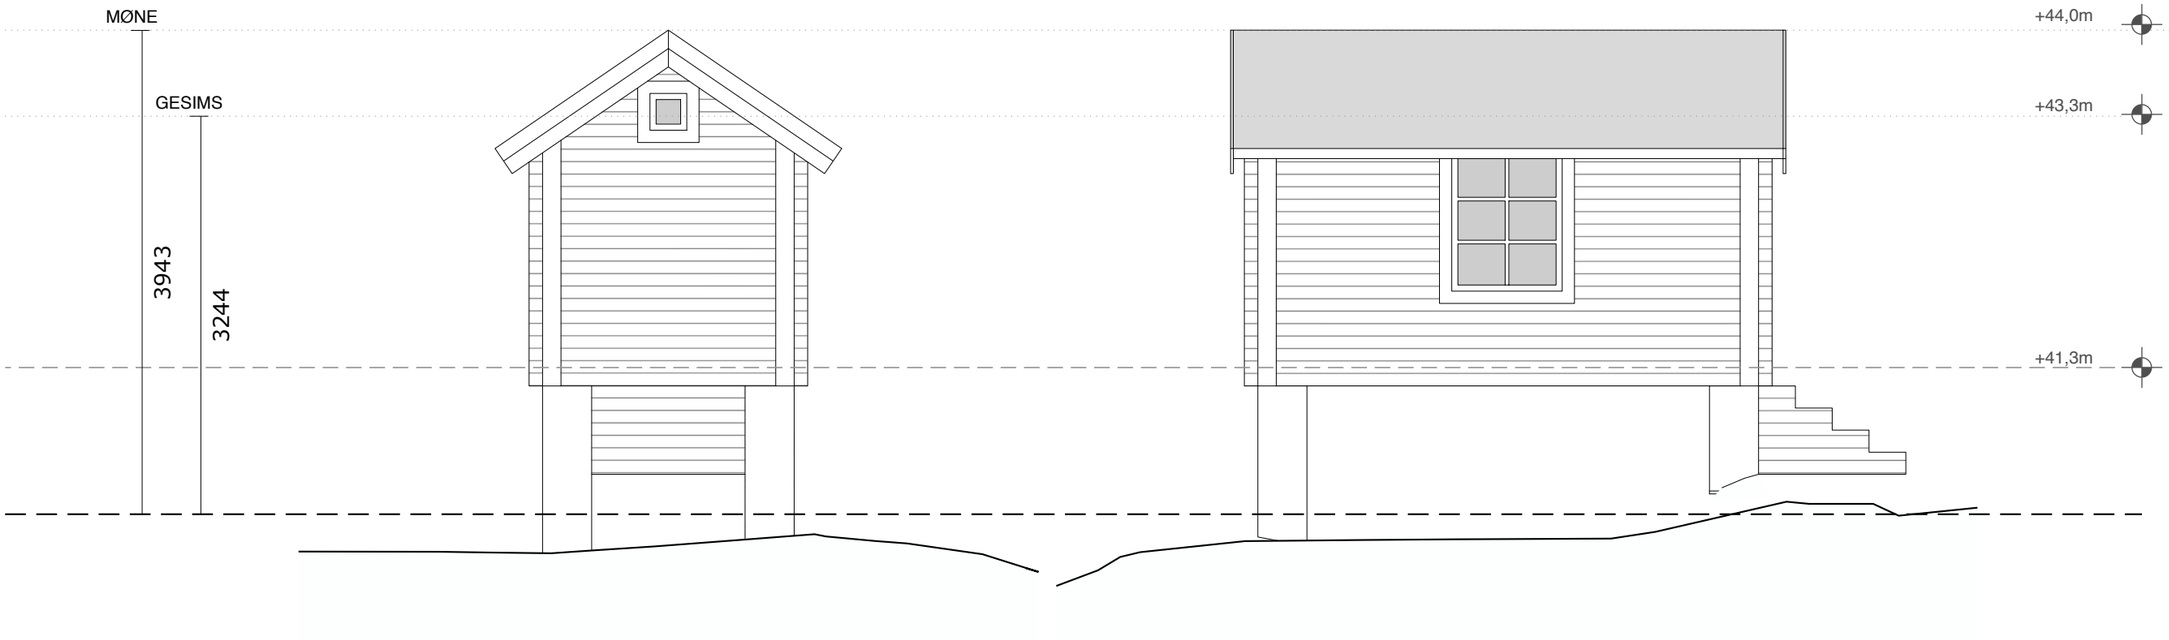



Eksisterende terreng

Gjennomsnittlig terreng

E-5 STABBUR PLAN

SKALA 1:50

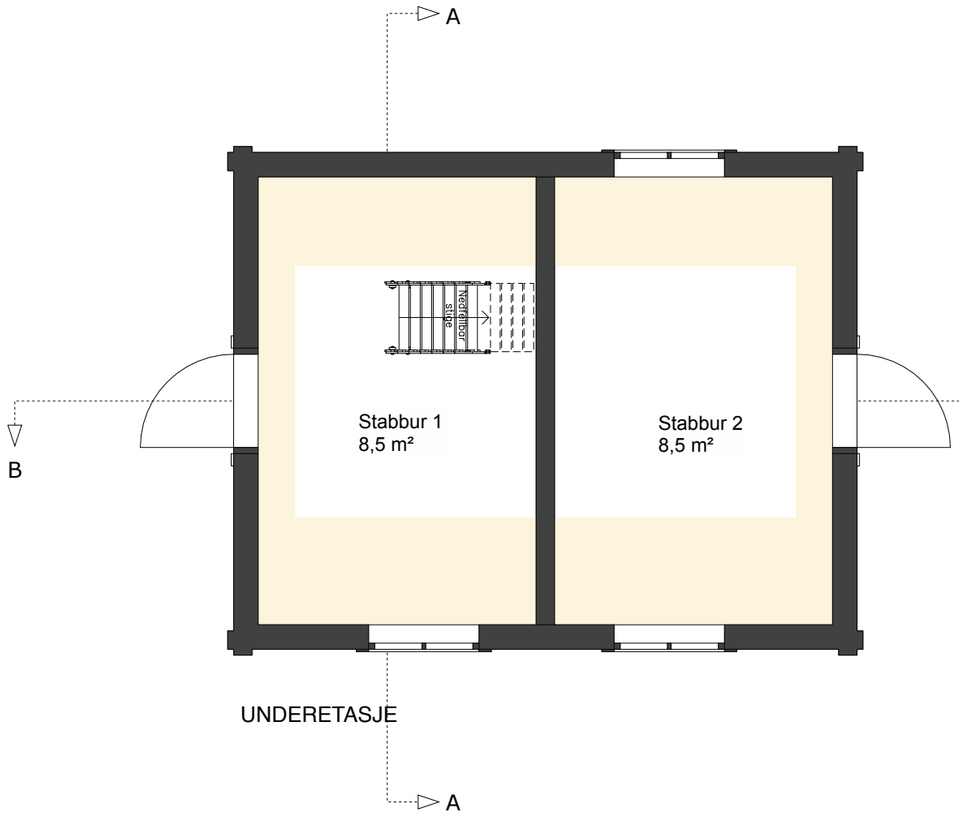

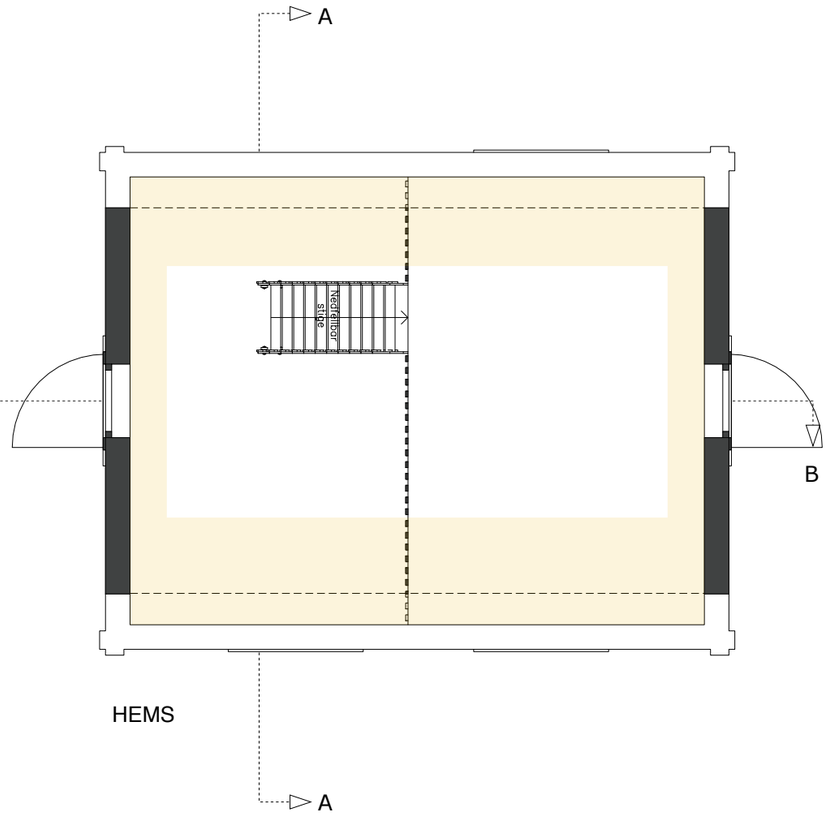

KONSEPTHUS AS
www.tegnebua.no
Gamle Hellvikvei 11
1459 NESODDEN
post@tegnebua.no

TILTAKSADRESSE:
Whistbakken 28
1459 Nesodden

TILTAKSHAVER:
Johannessen og Grindheim

Gnr I Bnr I Snr
8 I 7 I 0 I 0

TEGNET AV:
Jenny Rishovd

VERSJON:
1

DATO:
24.06.26

MÅL I:
mm

PAPIRSTØRRELSE:
A3

HIMMELRETNING

N

BRA

Ny situasjon: 17,0m²

Hoveddel: 0m²

Tilleggsdel: 17,0m²

Tilbygg

E-6 STABBUR SNITT AA OG SNITT BB

SKALA 1:50

KONSEPTHUS AS
www.tegnebua.no
Gamle Hellvikvei 11
1459 NESODDEN
post@tegnebua.no

TILTAKSADRESSE:
Whistbakken 28
1459 Nesodden

TILTAKSHAVER:
Johannessen og Grindheim

Gnr I Bnr I Snr
8 I 7 I 0 I 0


TEGNET AV:
Jenny Rishovd

VERSJON:
1

DATO:
24.06.26

MÅL I:
mm

PAPIRSTØRRELSE:
A3

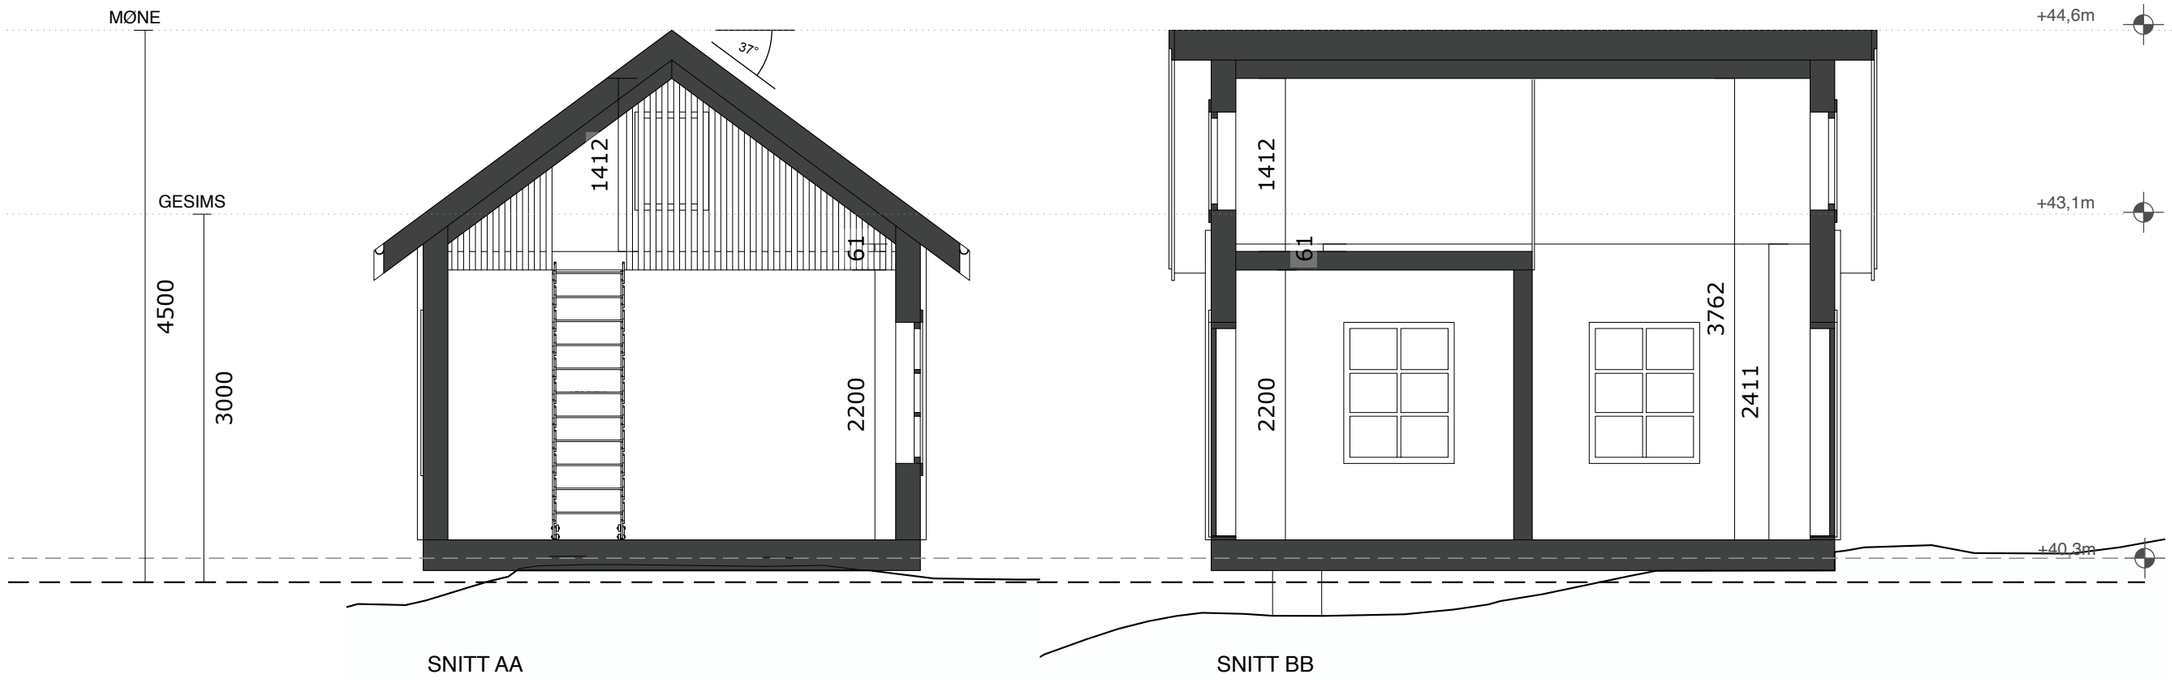

SNITT AA

SNITT BB

Eksisterende terreng = Nytt terreng

Gjennomsnittlig terreng

Tilbygg

E-7 STABBUR FASADE VEST OG SØR

SKALA 1:50

KONSEPTHUS AS
www.tegnebua.no
Gamle Hellvikvei 11
1459 NESODDEN
post@tegnebua.no

TILTAKSADRESSE:
Whistbakken 28
1459 Nesodden

TILTAKSHAVER:
Johannessen og
Grindheim

Gnr I Bnr I Snr
8 I 7 I 0 I 0


TEGNET AV:
Jenny Rishovd

VERSJON:
1

DATO:
24.06.26

MÅL I:
mm

PAPIRSTØRRELSE:
A3

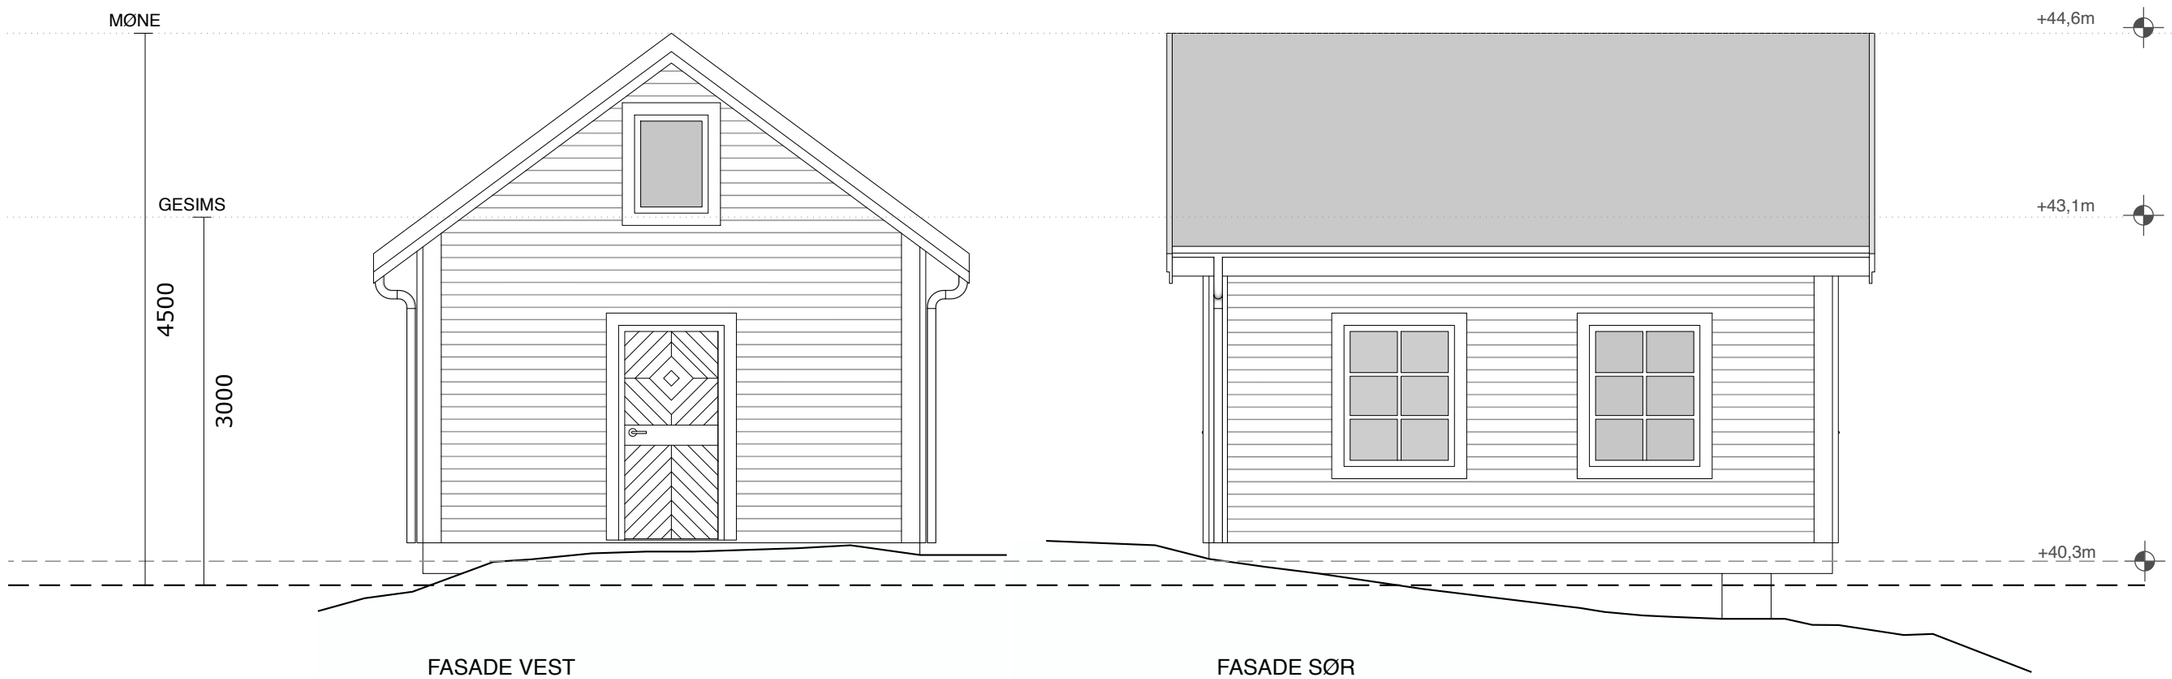

FASADE VEST


FASADE SØR

Eksisterende terreng = Nytt terreng

Gjennomsnittlig terreng

E-8 STABBUR FASADE ØST OG NORD

SKALA 1:50

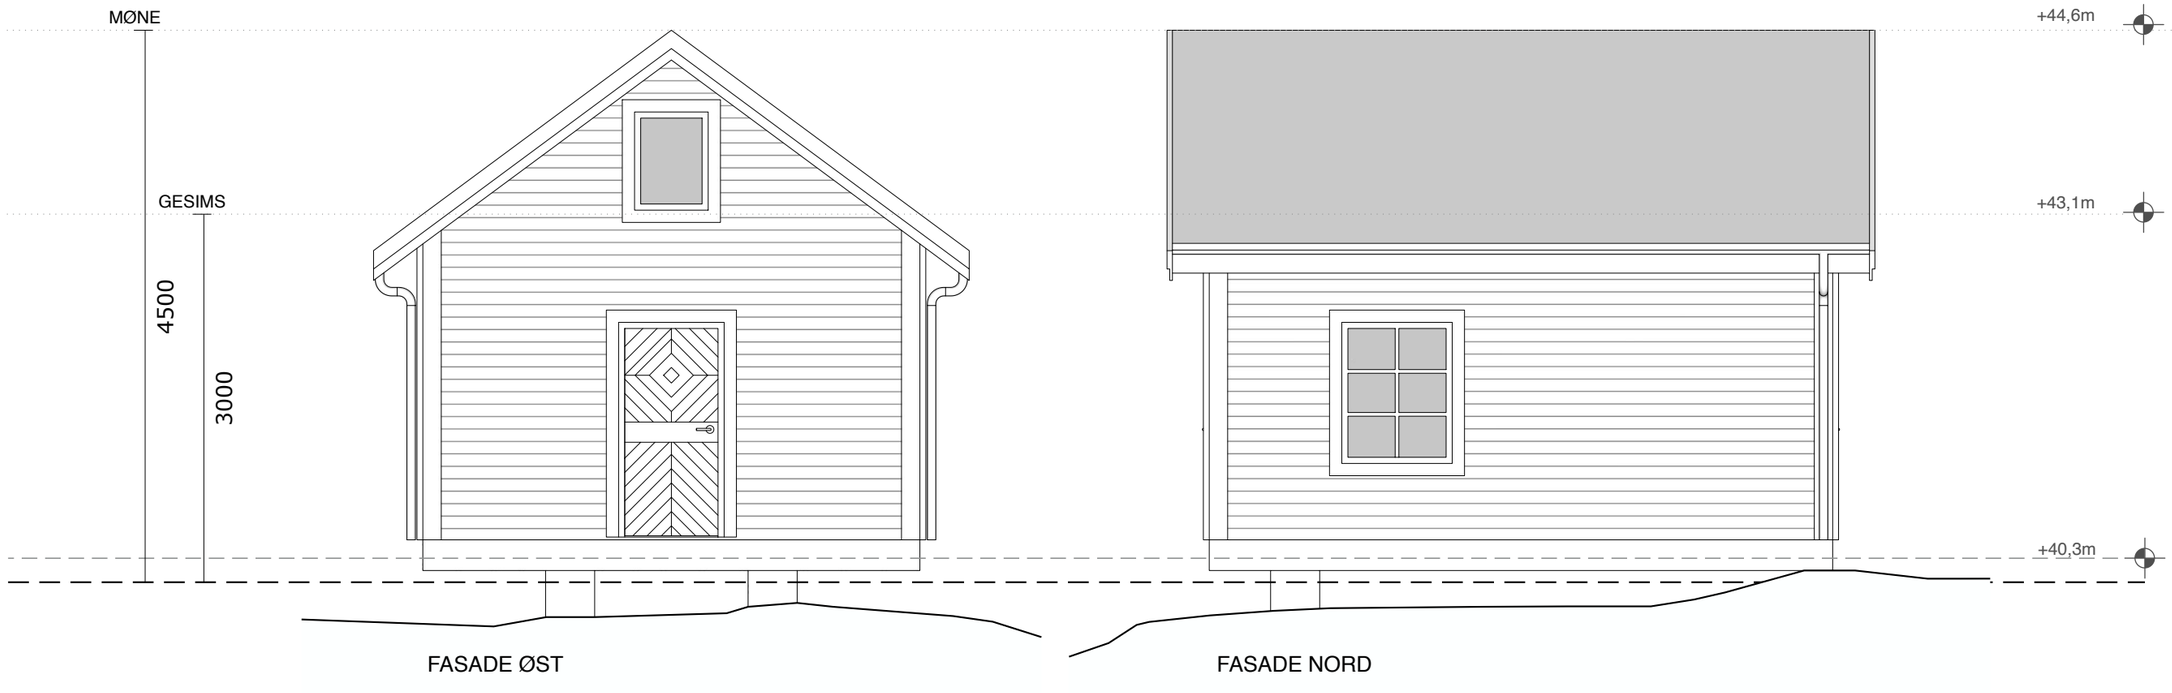

Eksisterende terreng = Nytt terreng

Gjennomsnittlig terreng

KONSEPTHUS AS
www.tegnebua.no
Gamle Hellvikvei 11
1459 NESODDEN
post@tegnebua.no

TILTAKSADRESSE:
Whistbakken 28
1459 Nesodden

TILTAKSHAVER:
Johannessen og Grindheim

Gnr I Bnr I Snr
8 I 7 I 0 I 0

TEGNET AV:
Jenny Rishovd

VERSJON:
1

DATO:
24.06.26

MÅL I:
mm

PAPIRSTØRRELSE:
A3